Anschlussbereich östlich der Äußeren Ludwigsbrücke – Zufahrt von der Rosenheimer Straße zur Zellstraße

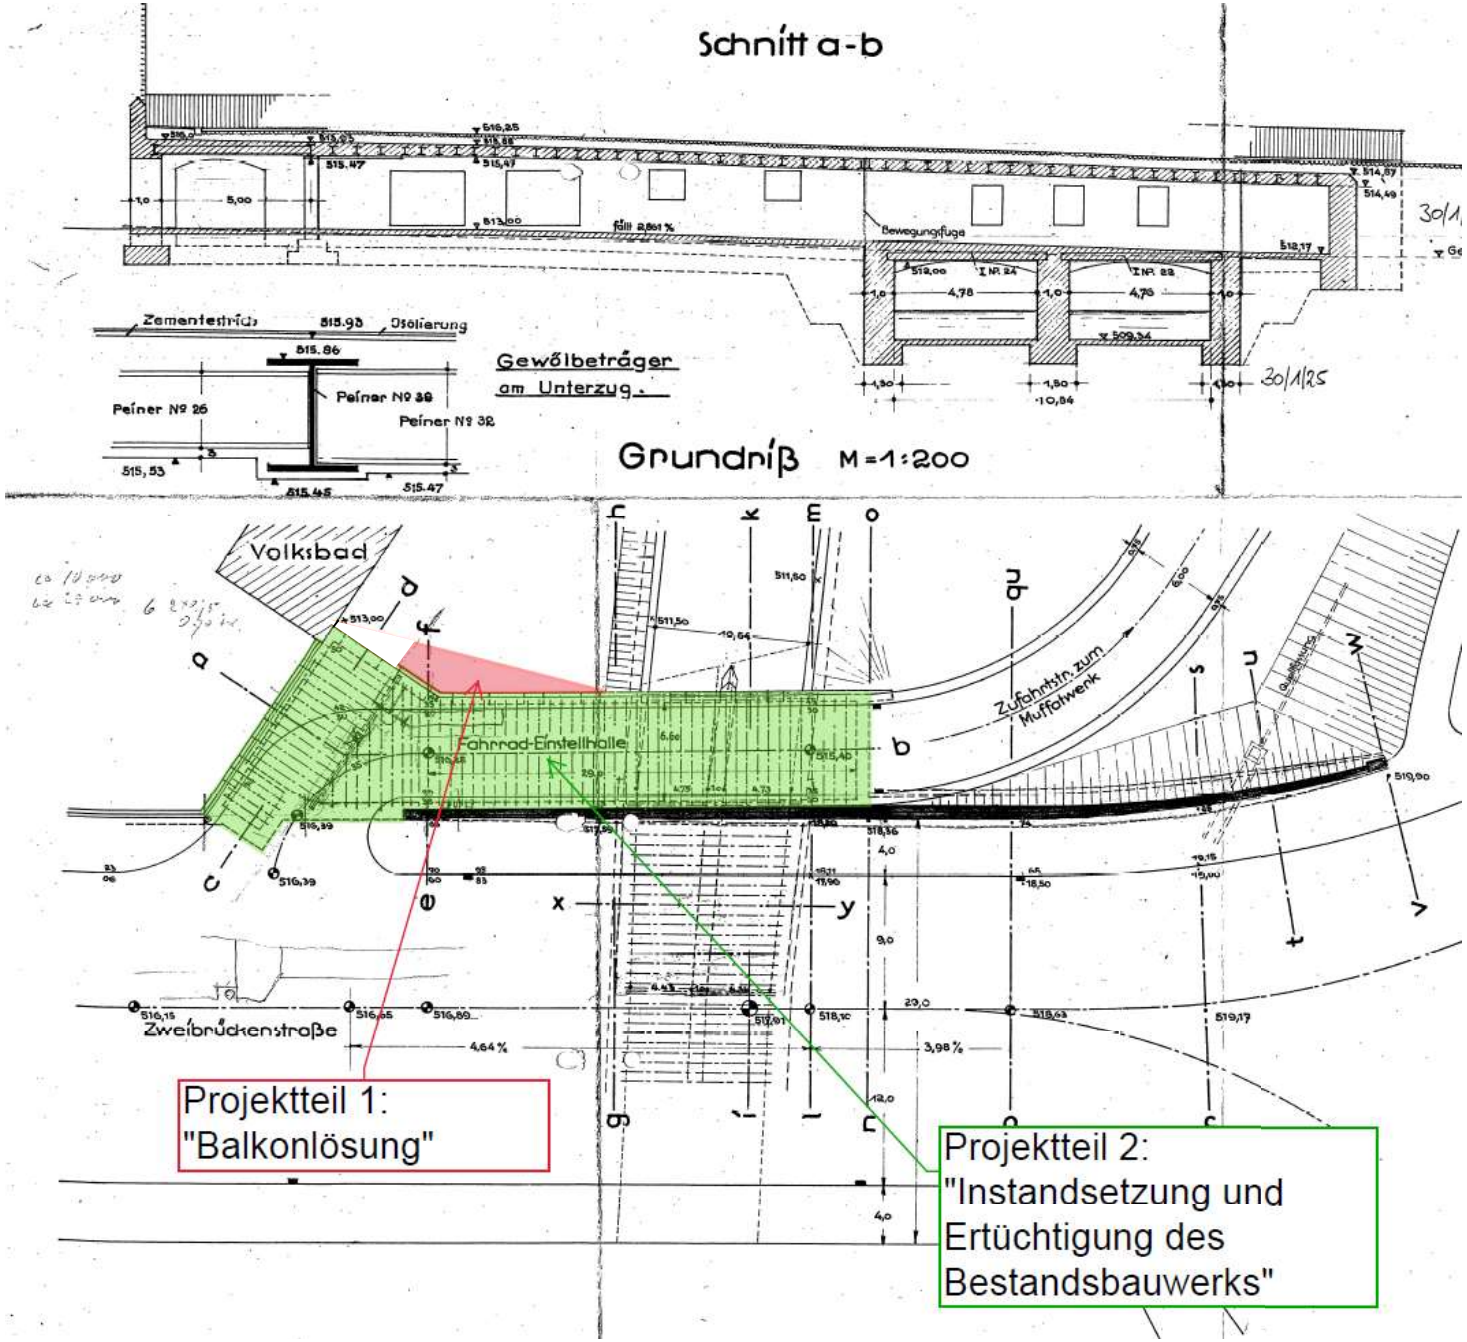

Anlage 2 – Zufahrt der Zellstraße

Auszug aus dem Bestandsplan